


Baujahr 1991
 8 cm WDVS.
 Boden gefliest.

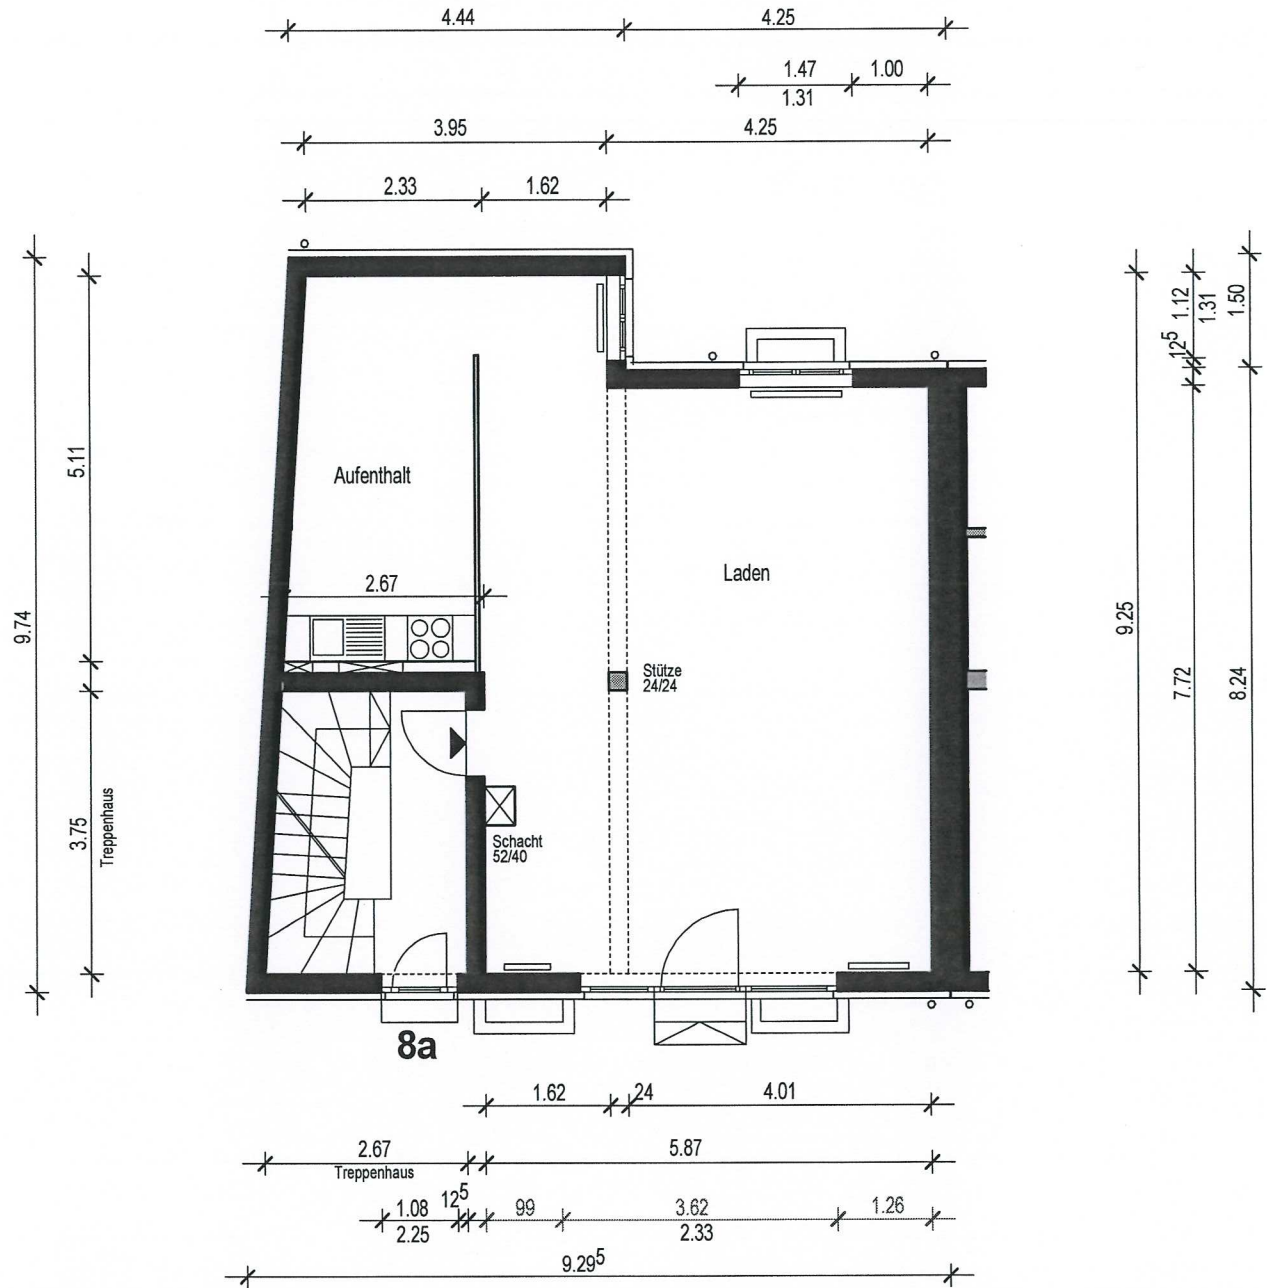

BESTANDSPLAN

Ettlingen; Martinsgasse 8a


Grundriss Erdgeschoss LRH.=2.40 m

Baugemeinschaft Ettlingen eG
 Am Dickhäuterplatz 20; 76275 Ettlingen

April 2009 - Rath

EG

M 1:100

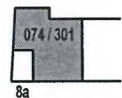

BESTANDSPLAN

Ettlingen; Martinsgasse 8a


Grundriss Kellergeschoss LRH. = 2.12 m

Baugemeinschaft Ettlingen eG
Am Dickhäuterplatz 20; 76275 Ettlingen

April 2009 - Rath

KG

M 1:100

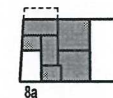

Baujahr 1991

8 cm WDVS.
Kellerdecken nicht gedämmt.
Wasserfilter vorhanden.
Heizungs-+Warmwasserrohre isoliert.

WC bis Decke gefliest.

